

COMUNE DI MUSILE DI PIAVE (Venezia)

Permesso di abitabilità N. 44/72



IL SINDACO

Vista la domanda del Sig. [REDACTED]

residente a Musile di Piave via Intestadura

n. [REDACTED], intesa ad ottenere il permesso di abitabilità per la nuova
costruzione del fabbricato urbano sito

in Musile di Piave via della Pace

N. 55, Sez. Cens. [REDACTED], N. di mappa 22/d, Foglio 10

Visto il verbale d'ispezione sanitaria in data 1/10/1972;

Accertato che i lavori sono stati iniziati in data 19/12/1970

ed ultimati in data 9/9/1972 ed eseguiti in conformità al
progetto approvato;Visto che il richiedente ha prodotto la prova del pagamento della
tassa di concessione governativa di L. 7.000;Visti gli articoli 221, 226 del T. U. delle leggi sanitarie, approvato
con D. L. 27-7-1934 n. 1265,

D I C H I A R A

che la casa urbana di nuova costruzione di proprietà del
Sig. [REDACTED]sopra descritta, di piani N. 1 più scant. e vani N. 6 più accessori
È ABITABILE

con decorrenza da oggi.

li 14 novembre 1972

IL SINDACO


PROGETTO= PER LA COSTRUZIONE DI UN FABBRICATO
 AD USO CIVILE ABITAZIONE DI PIANI N° 1 PIU'
 SCANTINATO- ALLOGGI N° 1- DA COSTRUIRE IN
 COMUNE MUSILE DI PIAVE SUL TERRENO DISTINTO
 AL FOGLIO N° 10 MAPPALE N° 22/OL DI UNA
 SUPERFICIE COMPLESSIVA DI MQ 1100

DITTA: [REDACTED]

SCALA = 1/100




PLANIMETRIA SCALA 1-2000
 COMUNE MUSILE DI PIAVE

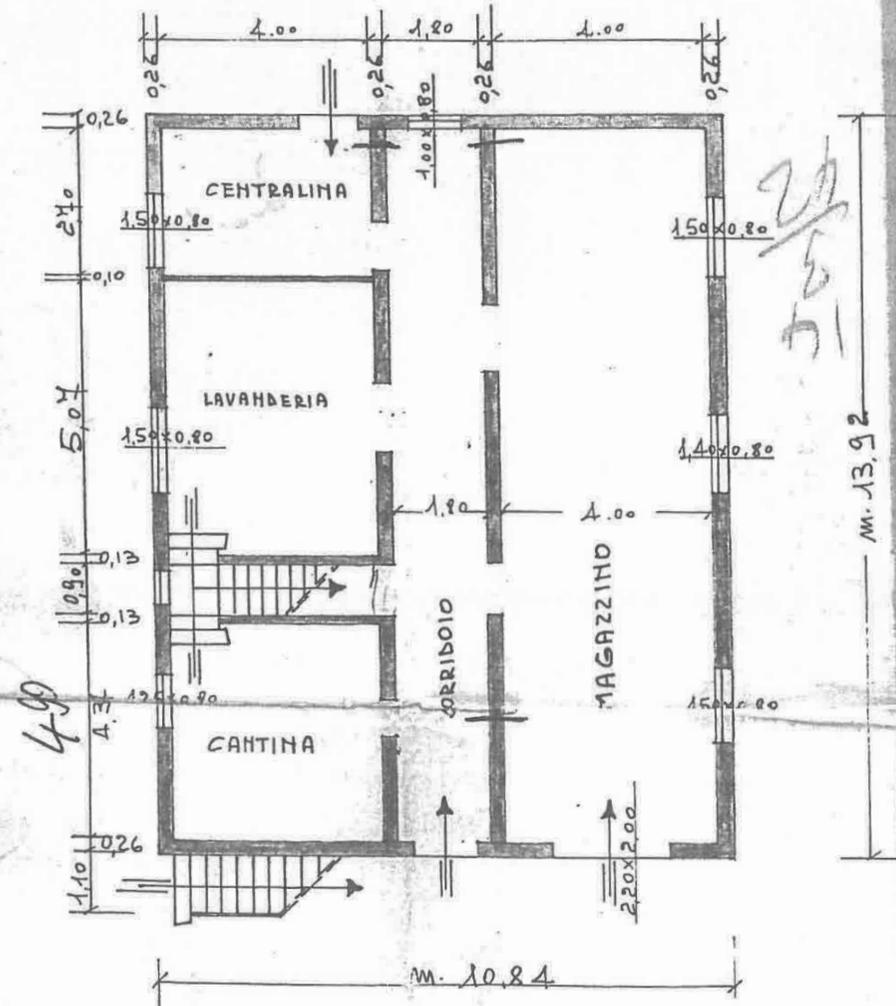

PIANTA- PIANO TERRA-


Handwritten numbers: 17, 191, 221

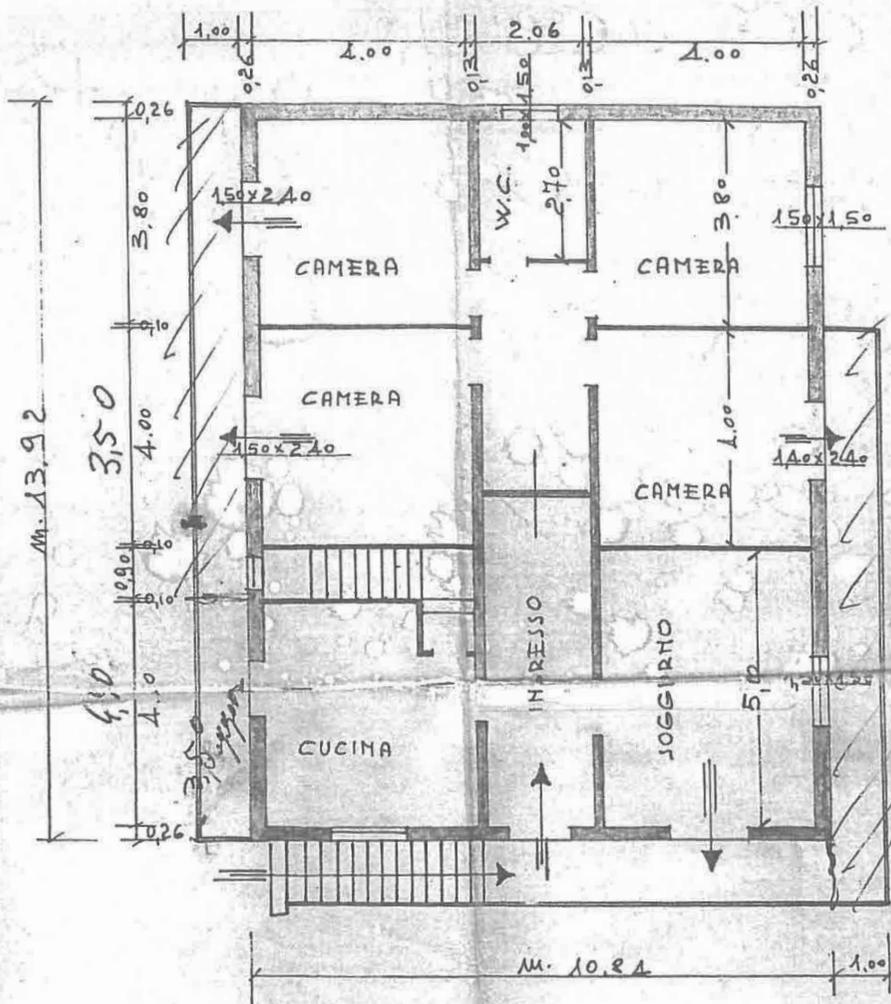

PIANTA- PIANO RIALZATO-




PROSPETTO - SUD-


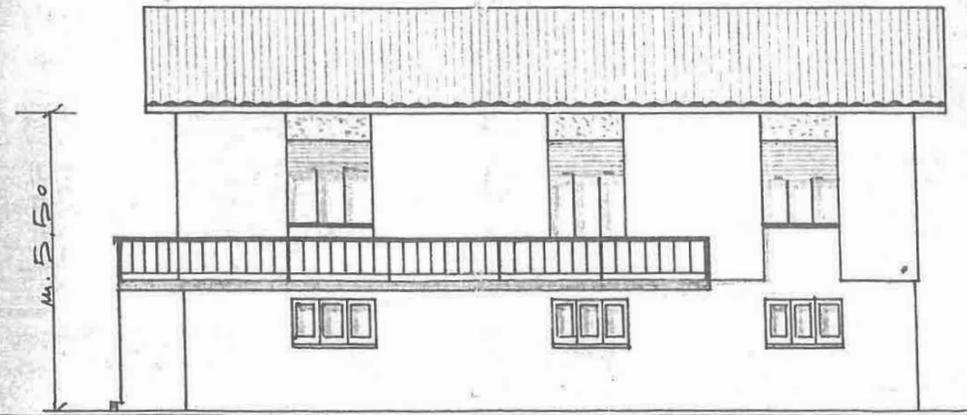


PROSPETTO - EST-




10137

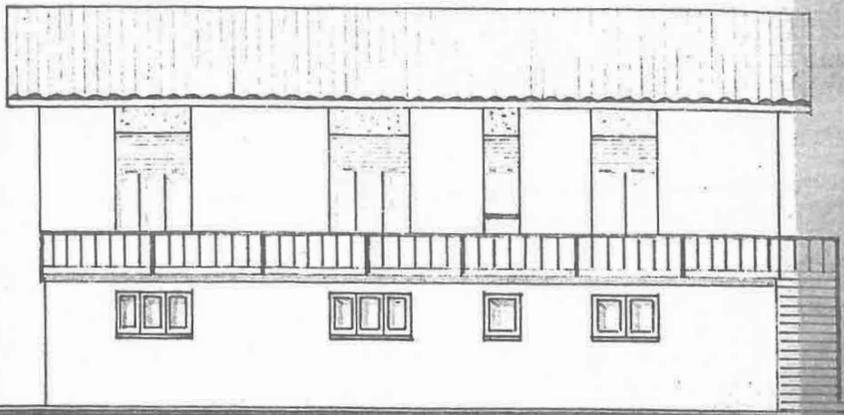

PROSPETTO - OVEST-

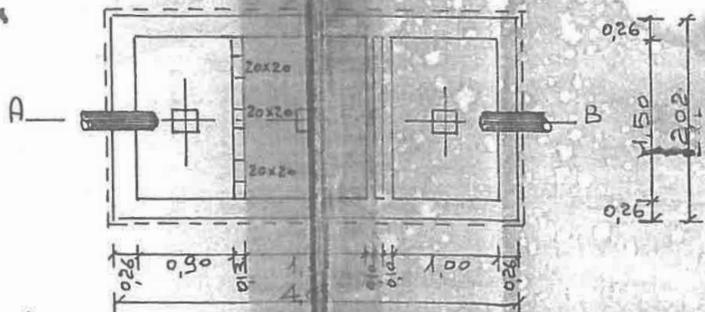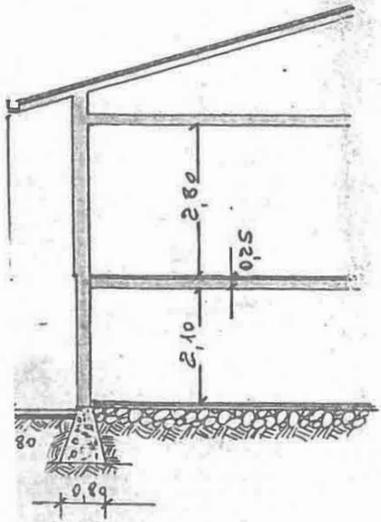

PIANTA - TOILETTO BIOLOGICA -
SCALA - 1/20

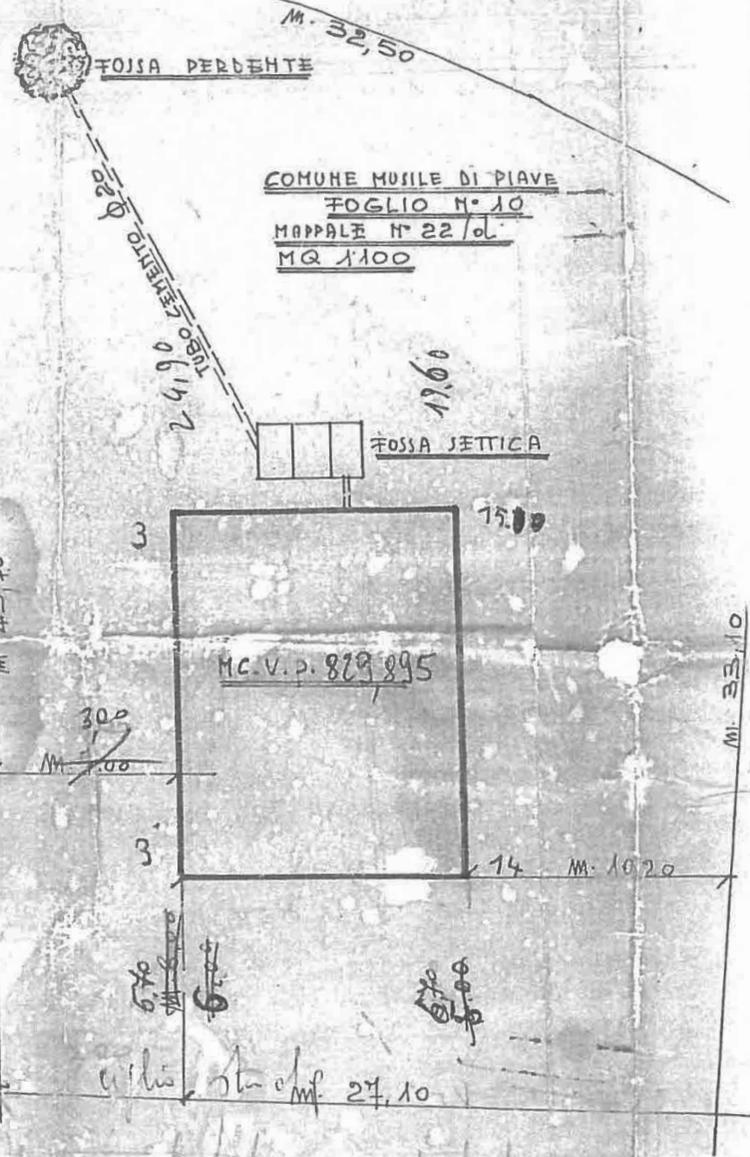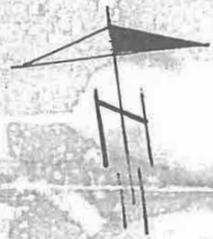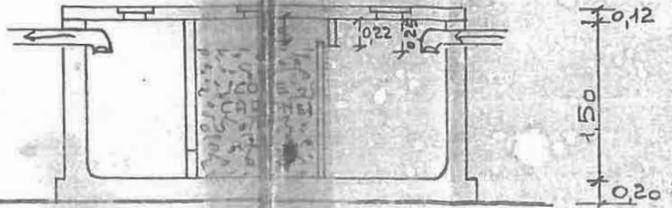

COMUNE MUSILE DI PIAVE
FOGLIO N° 10
MAPPALE N° 22/d
MQ 1100

PLANIMETRIA SCALA 1-200



Comune di Musile di Piave

Provincia di Venezia



Musile di Piave,

14 MAR. 1995

PROTOCOLLO N. 00000394

CONCESSIONE/AUTORIZZAZIONE EDILIZIA IN SANATORIA N. [redacted]
(Legge 28 febbraio 1985, N. 47 e successive modificazioni)

IL COMMISSARIO

~~IL SINDACO~~

15
14 MAR. 1995

vista la domanda di concessione/autorizzazione edilizia in sanatoria presentata in data 16/01/86 prot. n. 00000394 da :

[redacted]

per le opere abusivamente eseguite e consistenti in :

intervento	mq	periodo ultimazione	destinazione di P.R.G.
ampliamento	12.42	30/01/77 - 01/10/83	ZONA RESIDENZIALE DI COMPLETAMENTO
ampliamento	2.21	30/01/77 - 01/10/83	ZONA RESIDENZIALE DI COMPLETAMENTO
opere non valut.	0.00	02/09/67 - 29/01/77	ZONA RESIDENZIALE DI COMPLETAMENTO

vista la documentazione allegata alla domanda;

visto che e' stato determinato in via definitiva in Lire 1100000, importo che e' stato regolarmente versato all'erario;

visti gli articoli 31 e seguenti della legge 28.2.85 nr. 47 e successive modificazioni di cui al decreto legge 23.4.85 nr. 146, convertito in legge il 21.6.85 nr. 298, legge n. 68 del 13.3.1988;

vista la legge regionale nr. 52 del 6.5.85 e relativa delibera di C.C. n. 63 del 3.06.1986 e L.R. n. 61/1985;

visto il conteggio relativamente al contributo di cui all' art. 3 della legge 28.1.77 nr. 10 e rilevato al riguardo che:

- non sono dovuti oneri ai sensi dell' art. 9 della legge 26 gennaio 1977, nr. 10


visto che il richiedente ha titolo in qualita' di PROPRIETARIO

RILASCI A

a BARBAZZA SERGIO (Cod. fiscale [redacted]), fatti salvi gli eventuali diritti di terzi,

CONCESSIONE/AUTORIZZAZIONE IN SANATORIA per le opere abusive realizzate in VIA PACE, 55 (foglio n. 10 mapp. n. 769), quale risulta dalla documentazione che, vistata, si allega alla presente come parte integrante.

~~IL SINDACO~~



COMUNE DI MUSILE DI PIAVE
(VENEZIA)

16

14 MAR. 1995

RILIEVO

DI OPERA ABUSIVA ADIBITA A RIPOSTIGLIO NONCHE' DELLO
STATO ATTUALE DELL'ABITAZIONE CIVILE SITA IN VIA PACE
N. 55 FOGLIO 10 MAPP. 769 (Lic. 27-2-1970 n. 47)

DITTA: [REDACTED] (c.f. [REDACTED])

SCALA 1:100

DATA: - 2 GEN. 1986


LA DITTA

IL TECNICO


COMUNE DI MUSILE DI PIAVE
UFFICIO TECNICO
CONDONO EDILIZIO

LA CONCESSIONE IN SANATORIA
è rilasciata in data 14 MAR. 1995


con prot. n. 384/86 ai sensi
dell'art. 35 della Legge 28.02.1985
n. 47.

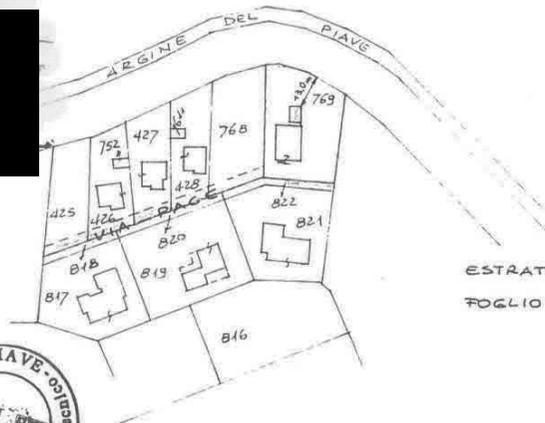


ESTRATTO DI MAPPA Sc. 1:2000
FOGLIO 10 MAPP. 769

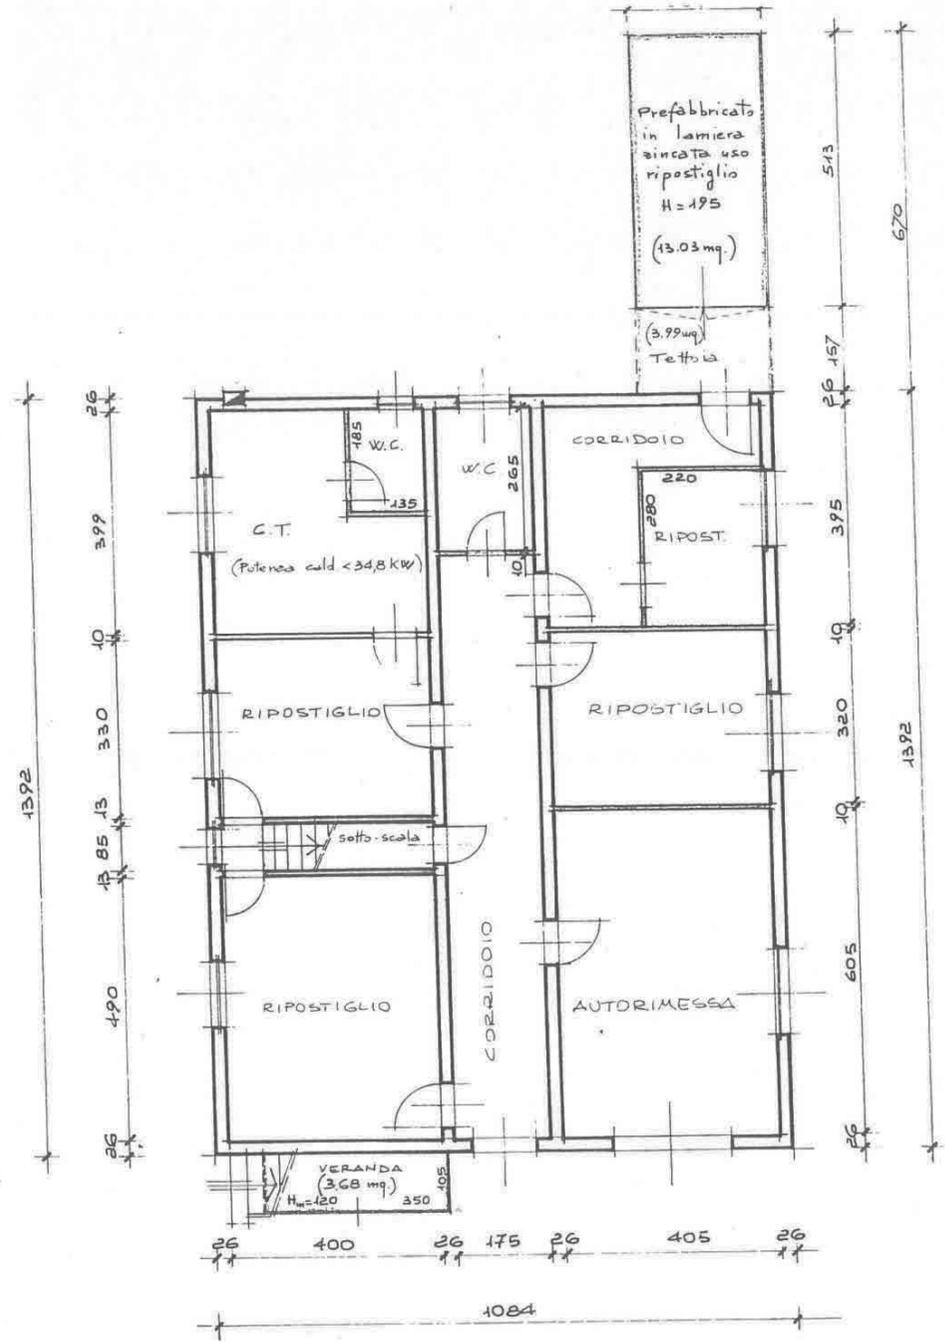


PIANTA SCAUTINATO

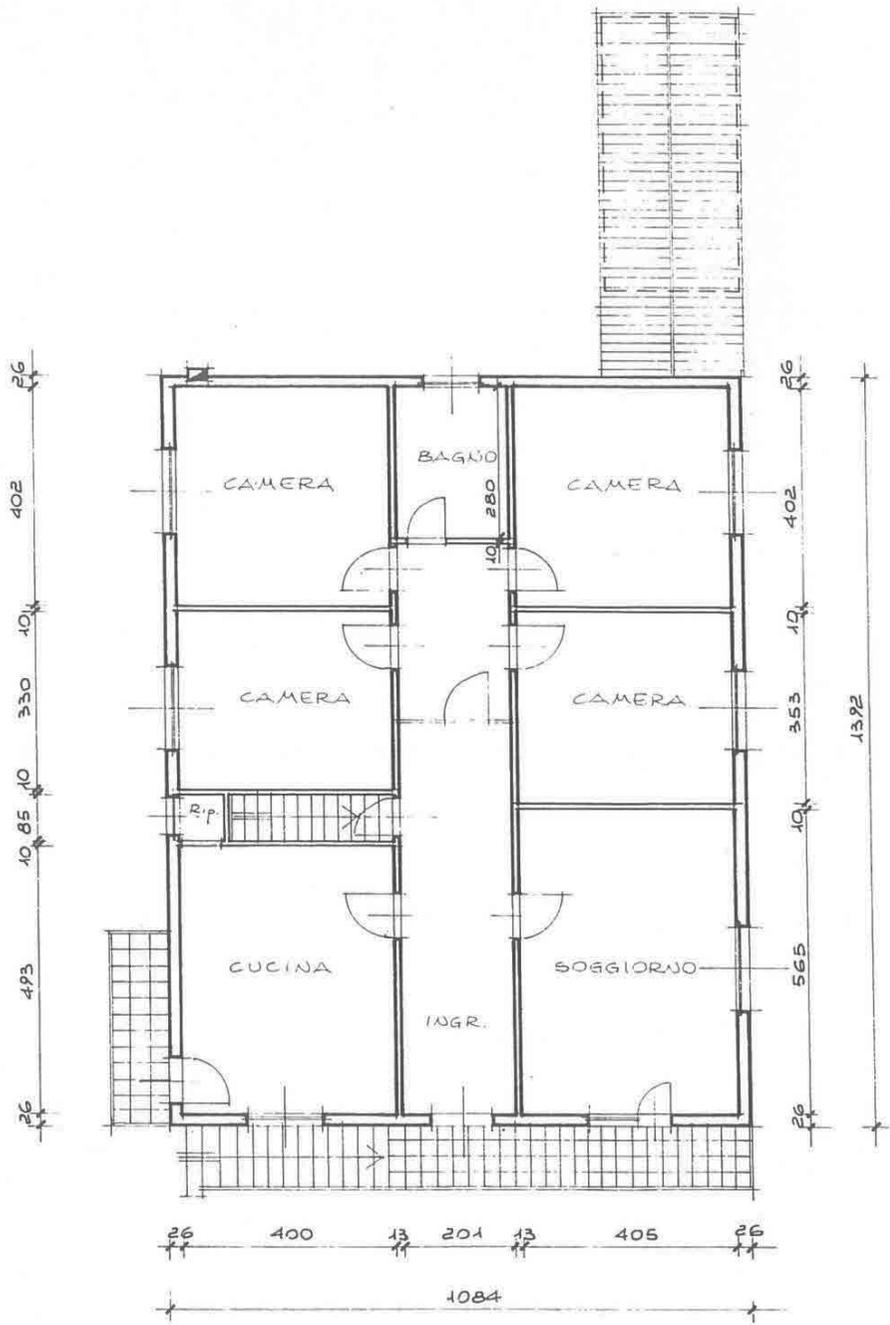


PIANTA PRIMO PIANO

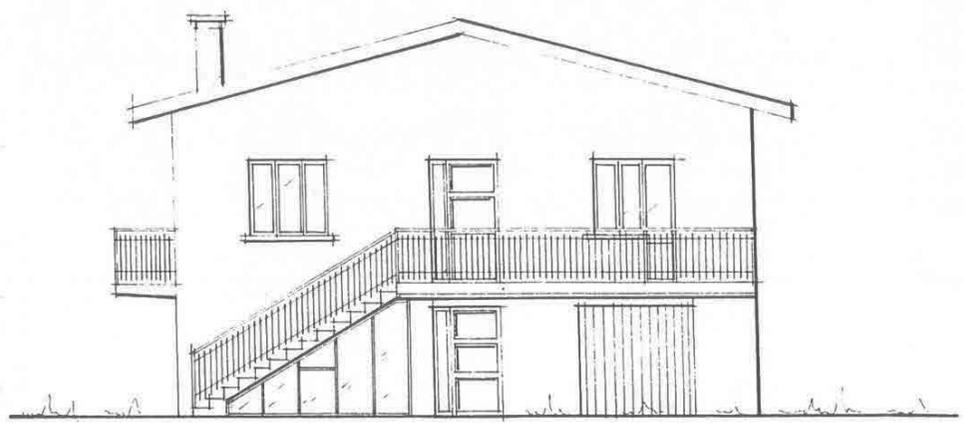


PROSPETTO SUD

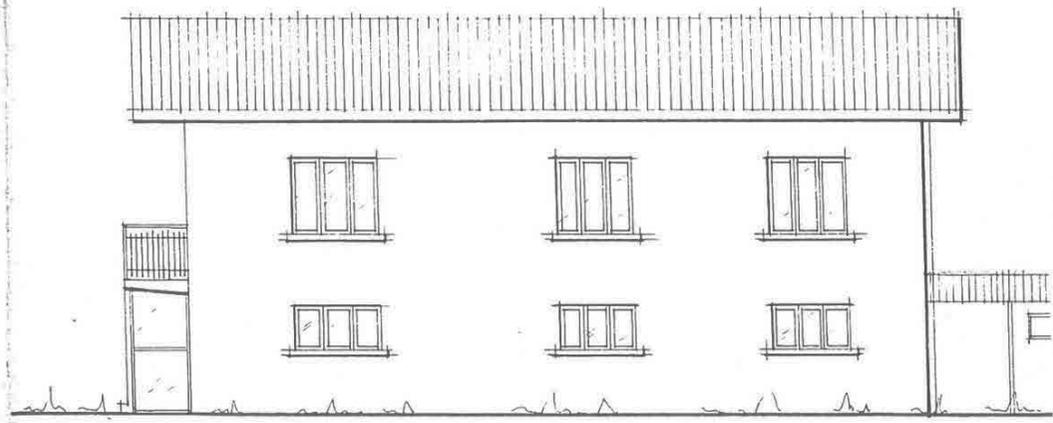

PROSPETTO EST

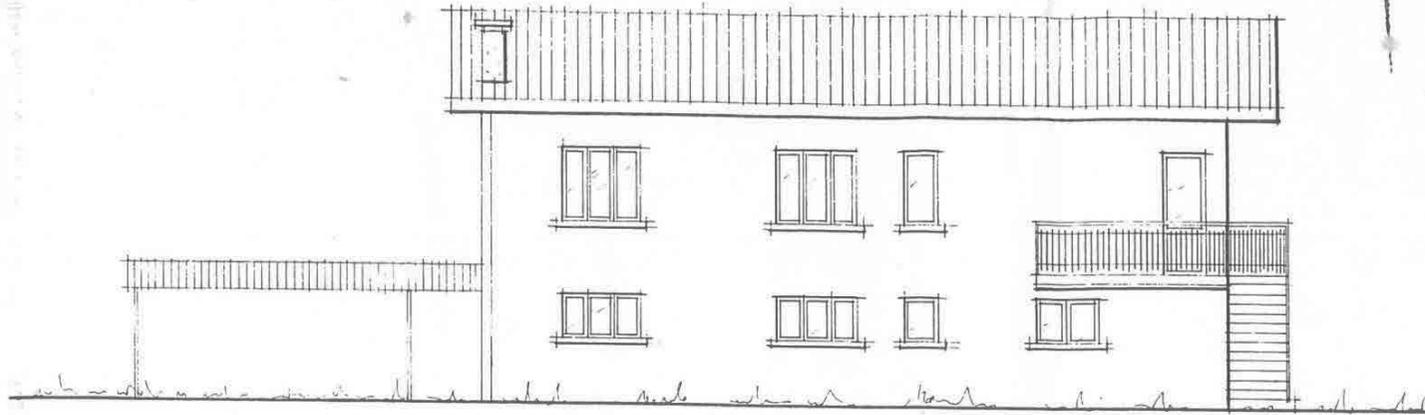

PROSPETTO OVEST

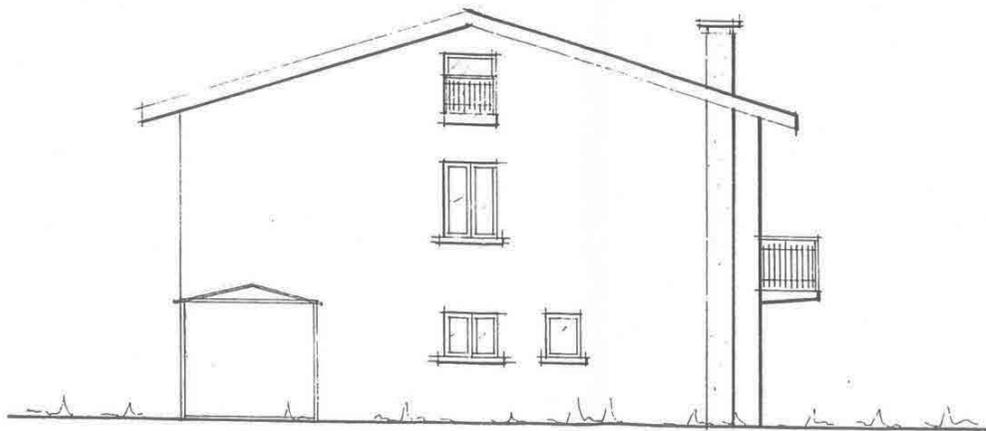

PROSPETTO NORD